


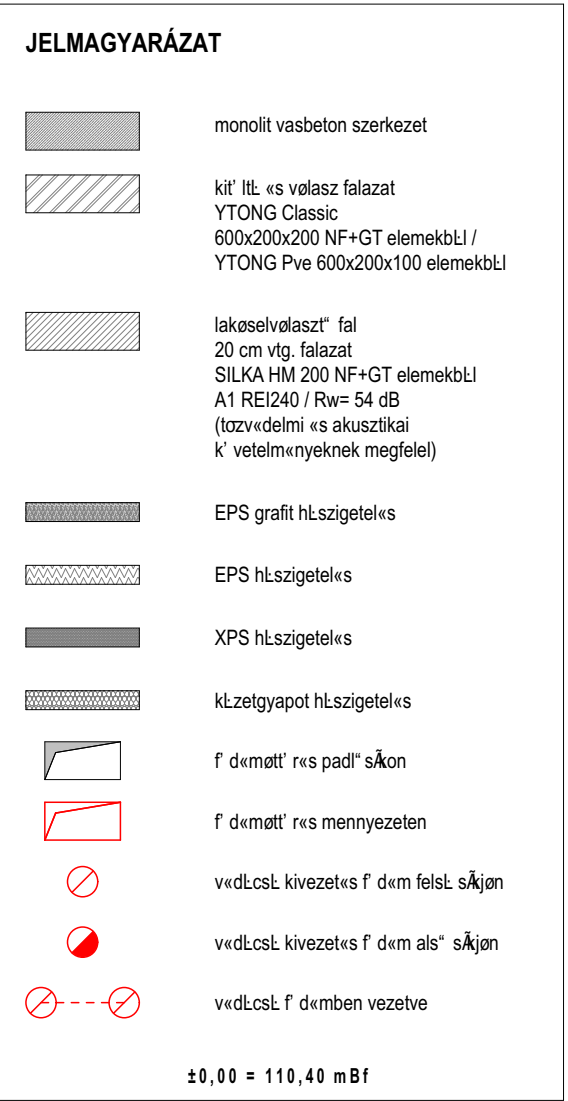

Építész	HUMAN BAU ÉPÍTŐ KFT. 1145 Budapest, Amerikai út 44.		
Építész tervező	DUPLO STUDIO Építész Tervező Kft. Mózes Péter okl. építésszámőrök építész tervező E 01-4534		
1131 m e	Budapest,	Völgyényi utca 50. 30 314 5402 info@duplostudio.hu	

Projekt megnevezése		
TÁRSASHÁZ ÉPÍTÉSE		
1145 Budapest, Columbus utca 34. Hrsz.: 32296		
MEGVALÓSULÁSI TERV		
Rajz név	Pinceszinti alaprajz	
Lépték	1:50	Dátum 2026.07.16.